

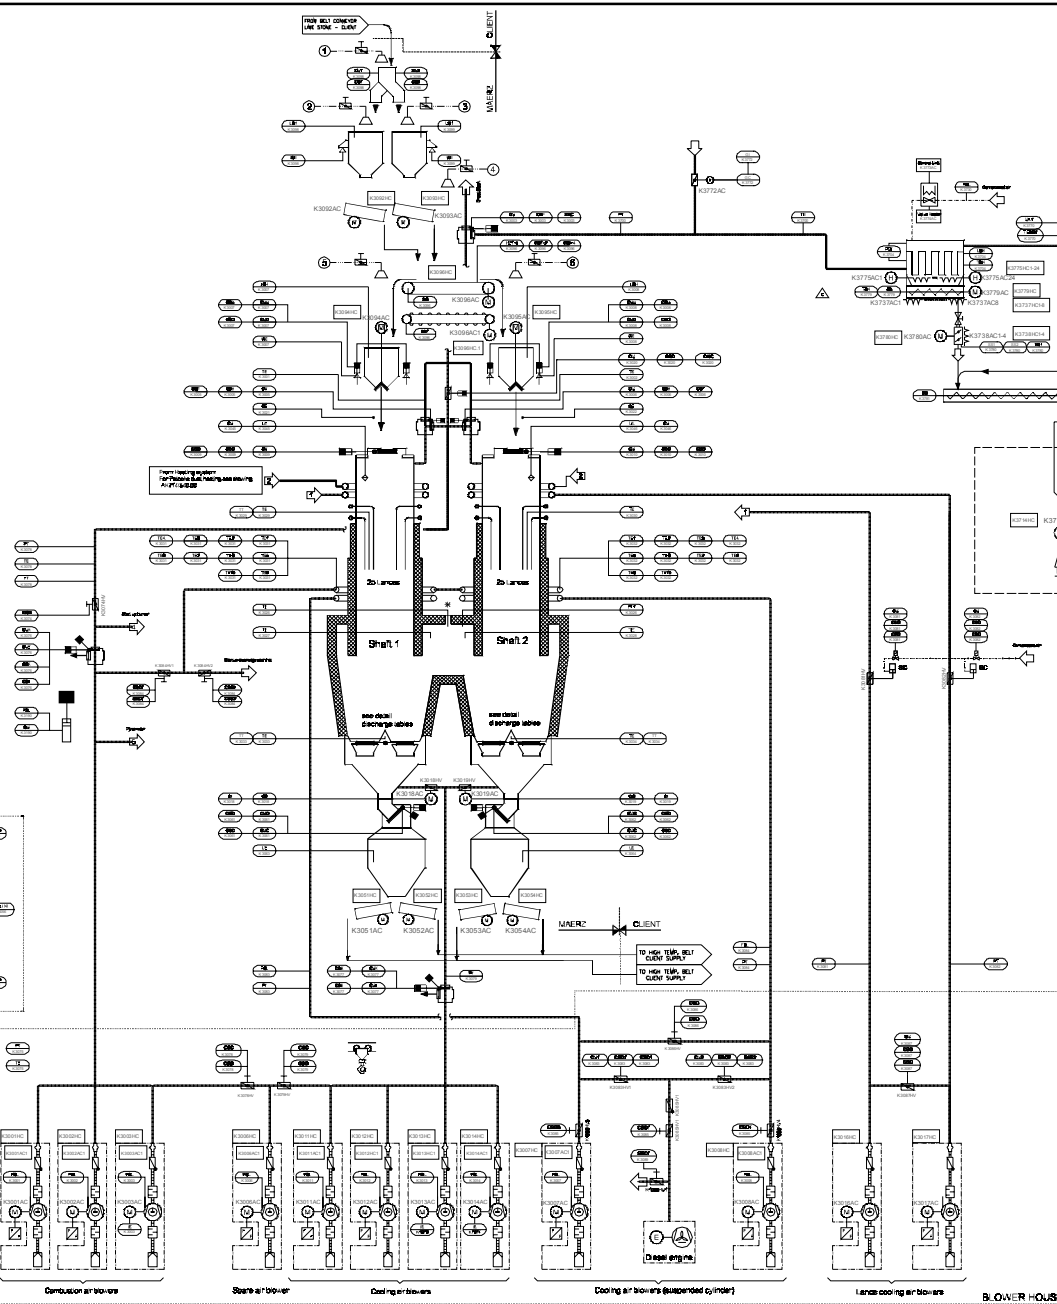
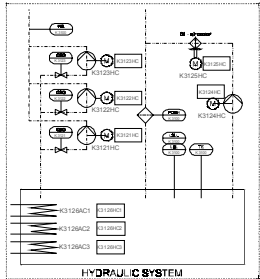
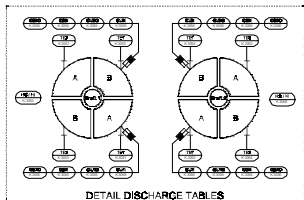
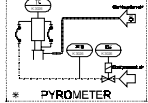


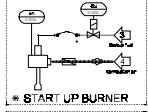
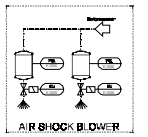

AS BUILT

TAG-NO.
K1xxx=KILN NO.1
K2xxx=KILN NO.2
K3xxx=KILN NO.3

SD - Spring Loaded Valve
SC - Spring Loaded Valve
DN - Double Acting

CONFIDENCIAL

ESTE PLANO Y LA INFORMACION CONTENIDA EN EL, HA SIDO DESARROLLADO POR MONTAJES E INSTALACIONES QUIROZ E.I.R.L.L. PARA USO EXCLUSIVO DEL CLIENTE.

SE PROHIBE LA REPRODUCCION PARCIAL O TOTAL DE ESTE PLANO Y LA INFORMACION CONTENIDA EN EL.

PLANO N°	REFERENCIAS	AS N° REV.	FECHA	AS BUILT	EMITIDO PARA	D.C. POR	V.C. REV.	F.A. APRO.	U.R. CLIENTE	EMENDADO POR	U.R. CLIENTE	FECHA	OPINIONES	FECHAS
		AS	26/05/14	AS BUILT										

HOLDING CEMENTOS		CCS Cemento Portland del Sur	
PROYECTO:	INGENIERIA DE DETALLES	PLANO:	INSTALACIONES Y CONTROL P.M.D. MURCO
PROYECTO N°:	01221001	PLANO N°:	AI-PDR-2-300-1-4-003
REV.:		REV.:	