


CAMPO
BLOWER ROOM

SALA ELÉCTRICA 330
CENTRO CONTROL DE MOTORES

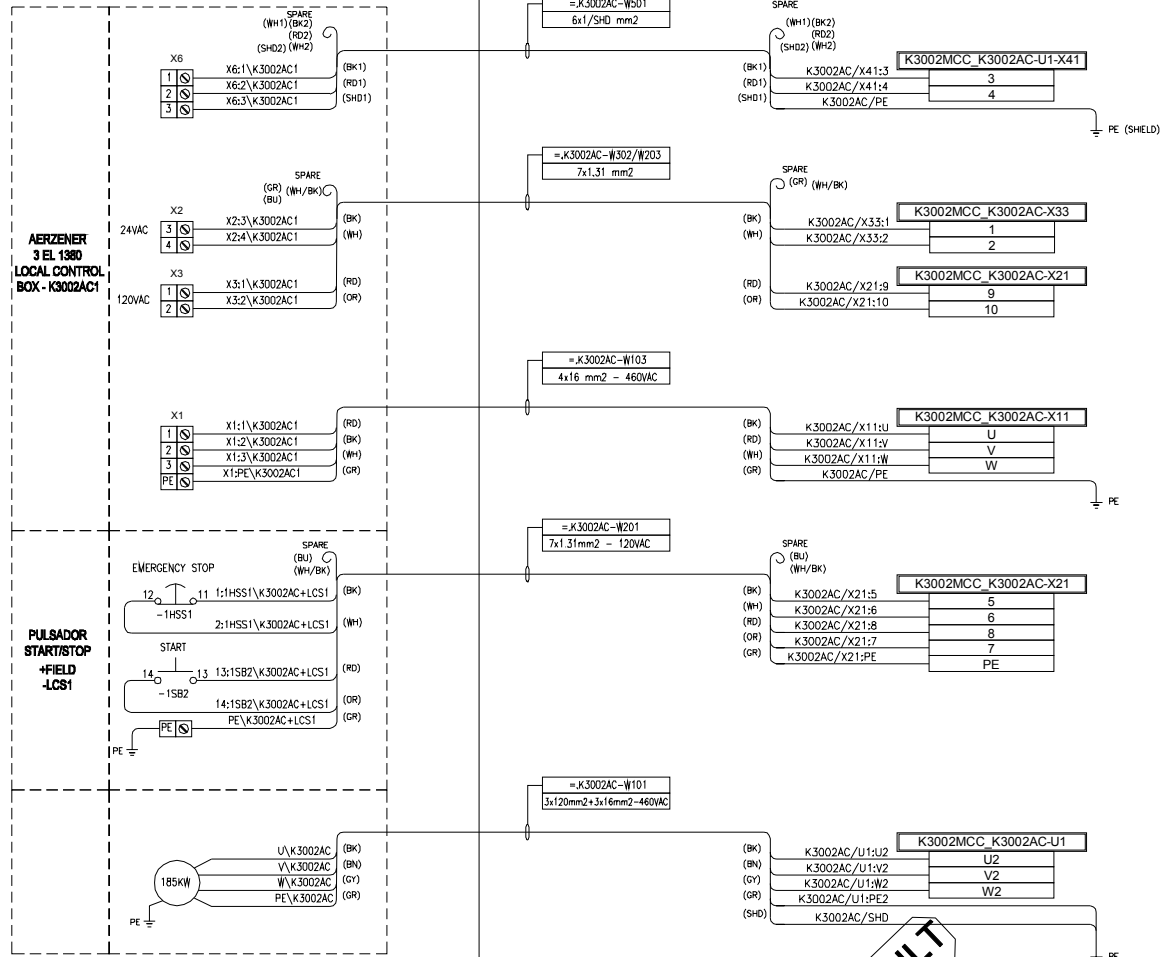

AS BUILT

CONFIDENCIAL

ESTE PLANO Y LA INFORMACION CONTENIDA EN EL, HA SIDO DESARROLLADO POR MONTAJES E INSTALACIONES QUIROZ E.I.R.L. PARA USO EXCLUSIVO DEL CLIENTE.

SE PROHIBE LA REPRODUCCION PARCIAL O TOTAL DE ESTE PLANO Y LA INFORMACION CONTENIDA EN EL.

PLANO N°	REFERENCIAS	N° REV.	FECHA	EMITIDO PARA	POR	REV.	APRO.	CLIENTE	OBSERVACIONES	FIRMAS
		A.B.	15/07/2014	AS BUILT	LA	D.C.	R.Y.	LR.	M.E.I QUIROZ E.I.R.L.	
		01	28/03/2014	REVISION 01	LA	W.C.	R.Y.	LR.	M.E.I QUIROZ E.I.R.L.	


PROYECTO:	INGENIERIA DE DETALLE KATFAM ROME
PLANO:	DIAGRAMA DE LAZO DE CONTROL SALA DE SOPRADORES - HORNO 3 K3002AC1/K3002AC+LCS1/K3002AC
ESC:	IND.
PROYECTO N°:	G12201001
INDICE N°:	8/17
PLANO N°:	A1-PKR-2-300-3-1-701K
REV.	

INSTRUMENTACION
OPERATIVA

